


MAPA NA NOŚNIKU ZAWIERA KARTĘ REJESTRACYJNĄ

<b>OBIEKT:</b>  obr. Ginawa, dz. nr 67, 68 gm. Węgorzyno powiat łobeski województwo zachodniopomorskie	<b>Zakład Usług Geodezyjnych i Kartograficznych POMIARY MAPA</b> inż. Jan Plesiak 73-155 Węgorzyno, Cieszyń 19, tel. (091) 39 72 912 605 359 032
<b>SKALA 1:1000</b> Układ współrzędnych: „układ 65” Poziom odniesienia wysokości: Kronsztadt	Kierownik jednostki wykonawstwa geodezyjnego: <b>Geodeta</b> inż. Jan Plesiak upr. nr 768
<b>Mapę do celów projektowych sporządzono przy wykorzystaniu:</b> 1. mapy zasadniczej w skali 1:1000, sekcje: 332.123.232	Wykonano w ramach roboty geodezyjnej:  <b>KERG nr: 801/2009</b>  W zakresie opracowania znajdują się punkty osnowy geodezyjnej nr: brak  podlegające ochronie na podst. art. 15, art. 48 ust.1 pkt 3 ustawy Prawo geodezyjne i kartograficzne
Na mapie do celów projektowych wykazano następujące, uzgodnione przez ZUDP w Łobzie projekty sieci uzbrojenia terenu: brak	<b>Granice i nr działek ewidencyjnych</b> według danych PODGiK w Łobzie z dnia: 12.12.2009 r. W zakresie opracowania, granice działek określone są z dokładnością przewidzianą przez instrukcję.
<b>Informacje dodatkowe :</b> 1. ———— zakres pomiaru. 2. Redakcja znaków zgodna z instrukcją techniczną K-1 (1979) 3. Mapa nadaje się do celów projektowych w zakresie pomiaru. 4. Stopień kartometryczności mapy do celów projektowych jest zgodny z przepisami instrukcji technicznej K-1 (1979). 5. Wszystkie trwałe obiekty budowlane podlegają wytyczeniu przez jednostkę wykonawstwa geodezyjnego. Nie wyklucza się istnienia w terenie również uzbrojenia, które nie zostało odnalezione w czasie inwentaryzacji geodezyjnej.	<b>Rejestracja:</b>  <div style="border: 1px solid black; padding: 5px;">                     STAROSTWO POWIATOWE W ŁOBZIE                      Powiatowy Ośrodek Dokumentacji Geodezyjnej i Kartograficznej                       Reprodukowanie, rozpowszechnianie i rozprowadzanie niniejszego dokumentu wymaga zezwolenia, o którym w art. 18 ustawy z dnia 17 maja 1989 roku Prawo geodezyjne i kartograficzne (Dz. U. 2005.240.2027 z późniejszymi zmianami)                 </div> Łobez,.....
<b>Uzbrojenie opracowano na podstawie</b> 1. Danych branżowych - z literą B 2. Bezpośrednich pomiarów powykonawczych – bez litery  W związku z tym w części I nie gwarantuje się kompletności danych, a dokładność położenia uzbrojenia na mapie może być niższa od dokładności kartometrycznej mapy.	<div style="border: 1px solid black; padding: 5px;">                     STAROSTWO POWIATOWE W ŁOBZIE                      Powiatowy Ośrodek Dokumentacji Geodezyjnej i Kartograficznej                       W obszarze oznaczonym linią..... potwierdzono w terenie aktualność mapy zasadniczej. Dokumenty potwierdzające aktualność przyjęto do zasobu w dniu ..... i zaewidencjonowano pod nr.....                      Niniejsza mapa może służyć do celów projektowych. Projektowane obiekty budowlane wymagające pozwolenia na budowę podlegają wytyczeniu i inwentaryzacji powykonawczej przez jednostki uprawnione do wykonywania prac geodezyjnych.                 </div> Łobez,.....
<b>Aktualność mapy do celów projektowych na dzień: 12.12.2009 r.</b>  Kierownik roboty:..... (data, pieczęć i podpis)	

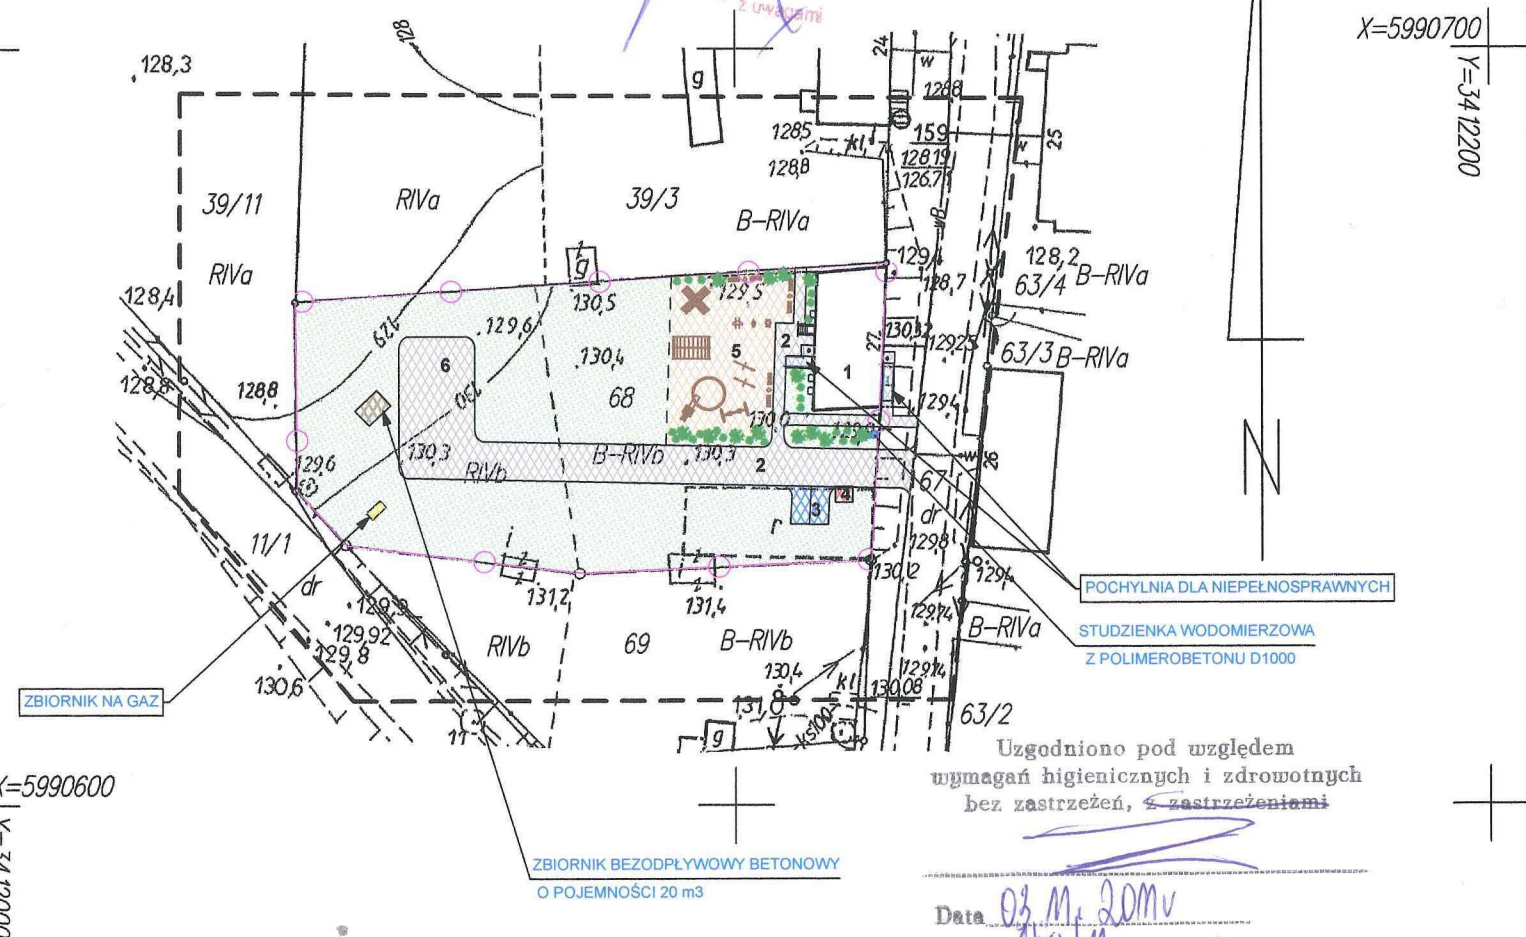

LEGENDA:

- |   |   |
|---|---|
| 1 | BUDYNEK MIESZKALNY PODLEGAJĄCY PRZEBUDOWIE WEWNĘTRZNEJ WRAZ ZE ZMIANĄ SPOSOBU UŻYTKOWANIA Z PRZEZNACZENIEM NA ŚWIETLICĘ WIEJSKĄ |
| 2 | DOJŚCIA I DOJAZDY ORAZ POCHYLNIE  |
| 3 | DWA MIEJSCA POSTOJOWE   |
| 4 | MIEJSCA NA POJEMNIKI NA ODPADY  |
| 5 | ZIELEŃ IZOLACYJNA   |
| 6 | BEZPIECZNA NAWIERZCHNIA PLACU ZABAW   |
| 7 | TERENY ZIELONE  |
| 8 | WEJŚCIA DO BUDYNKU  |
| 9 | GRANICA DZIAŁKI   |


INWESTOR:

GINA WĘGORZYNO  
UL. RYNEK 1  
73-155 WĘGORZYNO

RYSUNEK	PROJEKT ZAGOSPODAROWANIA TERENU	RYS. NR
1	1	1
TEMAT	PROJEKT ZAMIENNY PRZEBUDOWA WEWNĘTRZNA BUDYNKU MIESZKALNEGO WRAZ ZE ZMIANĄ SPOSOBU UŻYTKOWANIA Z PRZEZNACZENIEM NA ŚWIETLICĘ WIEJSKĄ	SKALA 1 : 1000
ADRES:	OBREB GINAWA, GMINA WĘGORZYNO, DZIAŁKA NR 67,68	DATA 2011
PROJEKTOWAŁ	mgr inż. arch. Tomasz Cisek upr. nr 123/Sz/88	
OPRACOWAŁA	tech. arch. Katarzyna Waszak	

Niniejszy rysunek stanowi element dokumentacji chronionej prawem autorskim



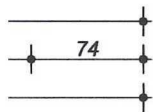

2L19/D150

35








25 14


132

2L19/D150

180

## LEGENDA DOTYCZĄCA PROJEKTU ZATWIERDZONEGO DNIA 21 MAJA 2010r. - DECYZJA NR 66/10

-  ISTNIEJĄCE ŚCIANY WEWNĘTRZNE
-  ZAMUROWANIA OTWORÓW DRZWIOWYCH I PODMUROWANIE OTWORÓW OKIENNYCH Z CEGŁY CERAMICZNEJ PEŁNEJ NA ZAPRAWIE CEMENTOWO - WAPIENNEJ
-  ISTNIEJĄCE ŚCIANY ZEWNĘTRZNE DOCIEPŁIĆ STYROPIANEM SAMOGASNĄCYM - PS-E FS 15 (PIÓRO I WPUST) GRUBOŚCI 14 cm + TYNK CIENKOWARSTWOWY NA SIATCE (2x) Z WŁÓKNA SZKLANEGO
-  ŚCIANY ZEWNĘTRZNE GRUBOŚCI 25 cm Z CEGŁY KRATÓWKI POROTHERM KLASY 15 MPa NA ZAPRAWIE CEMENTOWO-WAPIENNEJ M4 DOCIEPŁONE OD STRONY ZEWNĘTRZNEJ STYROPIANEM SAMOGASNĄCYM PS-E FS 15 (PIÓRO I WPUST) GRUBOŚCI 14 cm + TYNK CIENKOWARSTWOWY NA SIATCE (2x) Z WŁÓKNA SZKLANEGO.
-  ŚCIANY KONSTRUKCYJNE WEWNĘTRZNE GRUBOŚCI 25 cm Z CEGŁY CERAMICZNEJ KRATÓWKI POROTHERM KLASY 15 MPa NA ZAPRAWIE CEMENTOWO-WAPIENNEJ M4
-  ŚCIANKI DZIAŁOWE GRUBOŚCI 8 cm Z GAZOBETONU NA ZAPRAWIE CEMENTOWO-WAPIENNEJ 5 MPa
-  PROJEKTOWANE ŚCIANKI DZIAŁOWE GRUBOŚCI 7,5 cm Z KSZTAŁTOWNIKÓW STAŁOWYCH OCYNKOWANYCH C I U 50 mm OBUROWANE OBUSTRONNIE PŁYTAMI GIPSOWO - KARTONOWYMI GKf GRUBOŚCI 12,5 mm I WYPEŁNIONE WEŁNĄ MINERALNĄ GRUBOŚCI 4 cm
- UWAGA ! W POMIESZCZENIACH MOKRYCH STOSOWAĆ PŁYTY GIPSOWO-KARTONOWE WODOODPORNE ( ZIELONE)

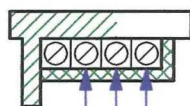

KOMINY WENTYLACYJNE Z PUSTAKÓW CERAMICZNYCH O WYMIARACH 19X19X24 cm NA ZAPRAWIE CEMENTOWO-WAPIENNEJ 5 MPa OBMUROWANE ŚCIANKĄ GRUBOŚCI 8 cm Z GAZOBETONU



KOMINY WENTYLACYJNE I SPALINOWE Z PUSTAKÓW CERAMICZNYCH O WYMIARACH 19X19X24 cm NA ZAPRAWIE CEMENTOWO-WAPIENNEJ M7 DOCIEPŁONE OBUSTRONNIE STYROPIANEM GRUBOŚCI 3 cm + 2 X SIATKA Z WŁÓKNA SZKLANEGO + TYNK CIENKOWARSTWOWY LUB STROGIPS GRUBOŚCI 3 cm, OD PODDASZA OBMUROWANE ŚCIANKĄ GRUBOŚCI 12 cm Z CEGŁY CERAMICZNEJ NA ZAPRAWIE CEM.-WAP. 3 MPa



WENTYLATORY EDM 160



TABLICE ELEKTRYCZNE



HYDRANT



KOCIOŁ GAZOWY DWUFUNKCYJNY 24 kW


**UWAGA!**  
**WSZYSTKIE ZMIANY WPROWADZONE W PAŹDZIERNIKU 2011**  
**ZAZNACZONO KOLOREM POMARAŃCZOWYM**

Uzgodniono pod względem wymagań higienicznych i zdrowotnych bez zastrzeżeń, z zastrzeżeniami

Data 03.11.2011  
L.p. 11/11

mgr inż. Danuta Arczyńska  
RZECZOZNAWCA  
d.s. sanitarno - higienicznych  
nr 101-B/P/0/95  
w zakresie budownictwa przemysłowego i ogólnego  
Os. Zachód 8/16/A/31/101 (092) 73-24-29  
73-110 Stargard Szczeciński

**RZECZOZNAWCA**  
ds. Zabezpieczeń Przeciwpowodziowych  
mgr inż. w st. sp. inż. Krzysztof Maluszczyk  
upr. KGPSP nr 211/83  
Szczecin, dn. ....  
Zgodność projektu z wymaganiami ochrony przeciwpożarowej  
bez uwag stwierdzam z uwagami

 Biurowo Projektów ART-PROJEKT spółka z o.o. ul. Partyzantów 5 73-110 Stargard tel./fax (091) 577-52-57	RYSUNEK	RZUT PARTERU	RYS. NR 3
	TEMAT	PROJEKT ZAMIENNY PRZEBUDOWA WEWNĘTRZNA BUDYNKU MIESZKALNEGO WRAZ ZE ZMIANĄ SPOSOBU UŻYTKOWANIA Z PRZEZNACZENIEM NA ŚWIETLICĘ WIEJSKĄ	SKALA 1 : 50 DATA 2011
	ADRES:	OBREB GINAWA, GMINA WĘGORZYNO, DZIAŁKA NR 67, 68	
	PROJEKTOWAŁ	mgr inż. arch. TOMASZ CISEK upr. nr 123/Sz/88	
	OPRACOWAŁA	tech. arch. KATARZYNA WASZAK	
Niniejszy rysunek stanowi element dokumentacji chronionej prawem autorskim			